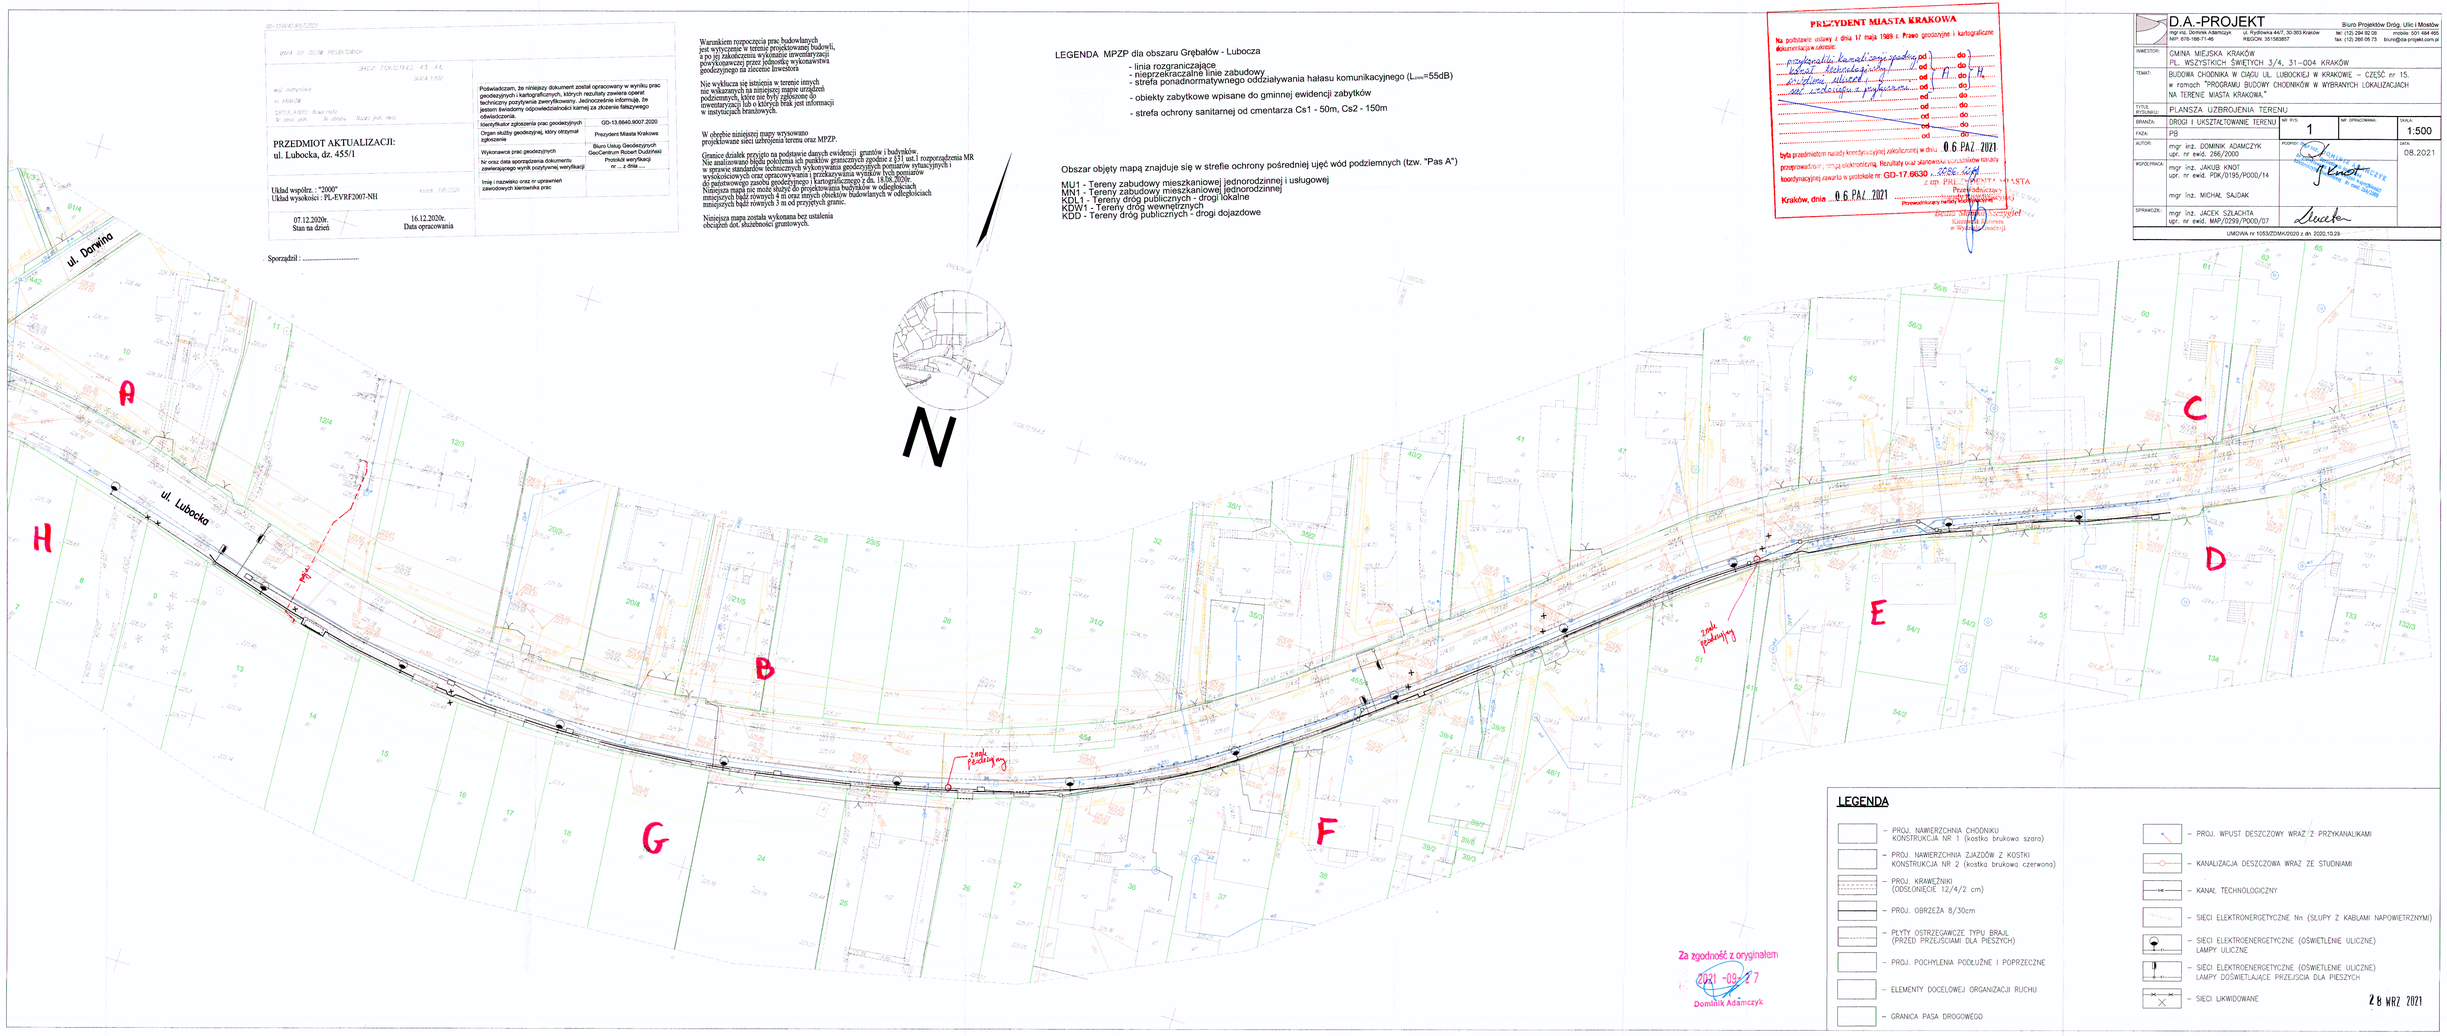


PRZEDMIOT AKTUALIZACJI:
ul. Lubocka, dz. 455/1

Układ współrz. : "2000"
Układ wysokości : PL-EVRF2007-NH

07.12.2020r.
Stan na dzień

16.12.2020r.
Data opracowania

Sporządził : .....

Podwładczam, że niniejszy dokument został opracowany w wyniku prac geodezyjnych i kartograficznych, których rezultaty zawiera operat techniczny pozytywnie zweryfikowany. Jednocześnie informuję, że jestem świadomy odpowiedzialności karnej za złożenie fałszywego oświadczenia.

| | |
|---|---|
| Identyfikator zgłoszenia prac geodezyjnych | GD-13.6640.9007.2020 |
| Organ służby geodezyjnej, który otrzymał zgłoszenie | Prezydent Miasta Krakowa |
| Wykonawca prac geodezyjnych | Biuro Usług Geodezyjnych GeoCentrum Robert Duśliński |
| Nr oraz data sporządzenia dokumentu zawierającego wynik pozytywnej weryfikacji | Protokół weryfikacji nr ... z dnia .... |
| Imię i nazwisko oraz nr uprawnień zawodowych kierownika prac | |

Warunkiem rozpoczęcia prac budowlanych jest wytyczenie w terenie projektowanej budowli, a po jej zakończeniu wykonanie inwentaryzacji powykonawczej przez jednostkę wykonawstwa geodezyjnego na zlecenie Inwestora.

Nie wyklucza się istnienia w terenie innych nie wskazanych na niniejszej mapie urządzeń podziemnych, które nie były zgłoszone do inwentaryzacji lub o których brak jest informacji w instytucjach branżowych.

W obrębie niniejszej mapy wyrysowano projektowane sieci uzbrojenia terenu oraz MPZP.

Granice działek przyjęto na podstawie danych ewidencji gruntów i budynków.
Nie analizowano błędu położenia ich punktów granicznych zgodnie z §31 ust.1 rozporządzenia MR w sprawie standardów technicznych wykonywania geodezyjnych pomiarów sytuacyjnych i wysokościowych oraz opracowywania i przekazywania wyników tych pomiarów do państwowego zasobu geodezyjnego i kartograficznego z dn. 18.08.2020r.
Niniejsza mapa nie może służyć do projektowania budynków w odległościach mniejszych bądź równych 4 m oraz innych obiektów budowlanych w odległościach mniejszych bądź równych 3 m od przyjętych granic.

Niniejsza mapa została wykonana bez ustalenia obciążeń dot. służebności gruntowych.

LEGENDA MPZP dla obszaru Grębałów - Lubocza

- linia rozgraniczająca
- nieprzekraczalne linie zabudowy
- strefa ponadnormatywnego oddziaływania hałasu komunikacyjnego ($L_{DWN}$=55dB)
- obiekty zabytkowe wpisane do gminnej ewidencji zabytków
- strefa ochrony sanitarnej od cmentarza Cs1 - 50m, Cs2 - 150m

Obszar objęty mapą znajduje się w strefie ochrony pośredniej ujęć wód podziemnych (tzw. "Pas A")

MU1 - Tereny zabudowy mieszkaniowej jednorodzinnej i usługowej
MN1 - Tereny zabudowy mieszkaniowej jednorodzinnej
KDL1 - Tereny dróg publicznych - drogi lokalne
KDW1 - Tereny dróg wewnętrznych
KDD - Tereny dróg publicznych - drogi dojazdowe

PREZYDENT MIASTA KRAKOWA
Na podstawie ustawy z dnia 17 maja 1989 r. Prawo geodezyjne i kartograficzne
dokumentacja w zakresie:
przyłączenia kanalizacji sanitarnej od ... do ...
budynek mieszkalnego ... od ... do ...
budynek ulicach ... od ... do ...
sieci uzbrojenia z projektem ... od ... do ...
... od ... do ...
... od ... do ...
... od ... do ...
koordynacyjnej zawarto w protokole nr GD-17.6630.3626.2021
z dnia PREZYDENT MIASTA KRAKOWA
Krakow, dnia 06 PAŹ. 2021 Przewodniczący Komisji
Przewodniczący Komisji
Beata Stawiarz-Korzyniowska
Kierownik Referatu
w Wydziale Geodezji

D.A.-PROJEKT
Biuro Projektów Dróg, Ulic i Mostów
mgr inż. Dominik Adamczyk ul. Rydlówka 44/7, 30-363 Kraków tel: (12) 294 92 08 mobile: 501 484 466
NIP: 676-166-71-46 REGON: 351583857 fax: (12) 266 05 73 biuro@da-projekt.com.pl

INWESTOR: GMINA MIEJSKA KRAKÓW
PL. WSZYSTKICH ŚWIĘTYCH 3/4, 31-004 KRAKÓW

TEMAT: BUDOWA CHODNIKA W CIĄGU UL. LUBOCKIEJ W KRAKOWIE – CZĘŚĆ nr 15.
w ramach "PROGRAMU BUDOWY CHODNIKÓW W WYBRANYCH LOKALIZACJACH NA TERENIE MIASTA KRAKOWA."

TYTUŁ RYSUNKU: PLANSZA UZBROJENIA TERENU

BRANŻA: DROGI I UKSZTAŁTOWANIE TERENU | NR. RYS. 1 | NR. OPRACOWANIA: | SKALA 1:500

FAZA: PB

AUTOR: mgr inż. DOMINIK ADAMCZYK upr. nr ewid. 266/2000

WSPÓŁPRACA: mgr inż. JAKUB KNOT upr. nr ewid. PDK/0195/POOD/14
mgr inż. MICHAŁ SAJDAK

SPRAWDZIŁ: mgr inż. JACEK SZLACHTA upr. nr ewid. MAP/0299/POOD/07

PODPIS: ... DATA: 08.2021

UMOWA nr 1053/ZDMK/2020 z dn. 2020.10.29

LEGENDA

- PROJ. NAWIERZCHNIA CHODNIKU KONSTRUKCJA NR 1 (kostka brukowa szara)
- PROJ. NAWIERZCHNIA ZJAZDÓW Z KOSTKI KONSTRUKCJA NR 2 (kostka brukowa czerwona)
- PROJ. KRAWĘŻNIKI (ODSŁONIĘCIE 12/4/2 cm)
- PROJ. OBRZEŻA 8/30cm
- PŁYTY OSTRZEGAWCZE TYPU BRAJL (PRZED PRZEJŚCIAMI DLA PIESZYCH)
- PROJ. POCHYLENIA PODŁUŻNE I POPRZECZNE
- ELEMENTY DOCELOWEJ ORGANIZACJI RUCHU
- GRANICA PASA DROGOWEGO
- PROJ. WPUST DESZCZOWY WRAZ Z PRZYKANALIKAMI
- KANALIZACJA DESZCZOWA WRAZ ZE STUDNIAMI
- KANAŁ TECHNOLOGICZNY
- SIECI ELEKTRONERGETYCZNE Nn (SŁUPY Z KABLAMI NAPOWIETRZNYMI)
- SIECI ELEKTROENERGETYCZNE (OŚWIETLENIE ULICZNE) LAMPY ULICZNE
- SIECI ELEKTROENERGETYCZNE (OŚWIETLENIE ULICZNE) LAMPY OŚWIETLAJĄCE PRZEJŚCIA DLA PIESZYCH
- SIECI LIKWIDOWANE

Za zgodność z oryginałem
2021-09-27
Dominik Adamczyk

28 WRZ 2021