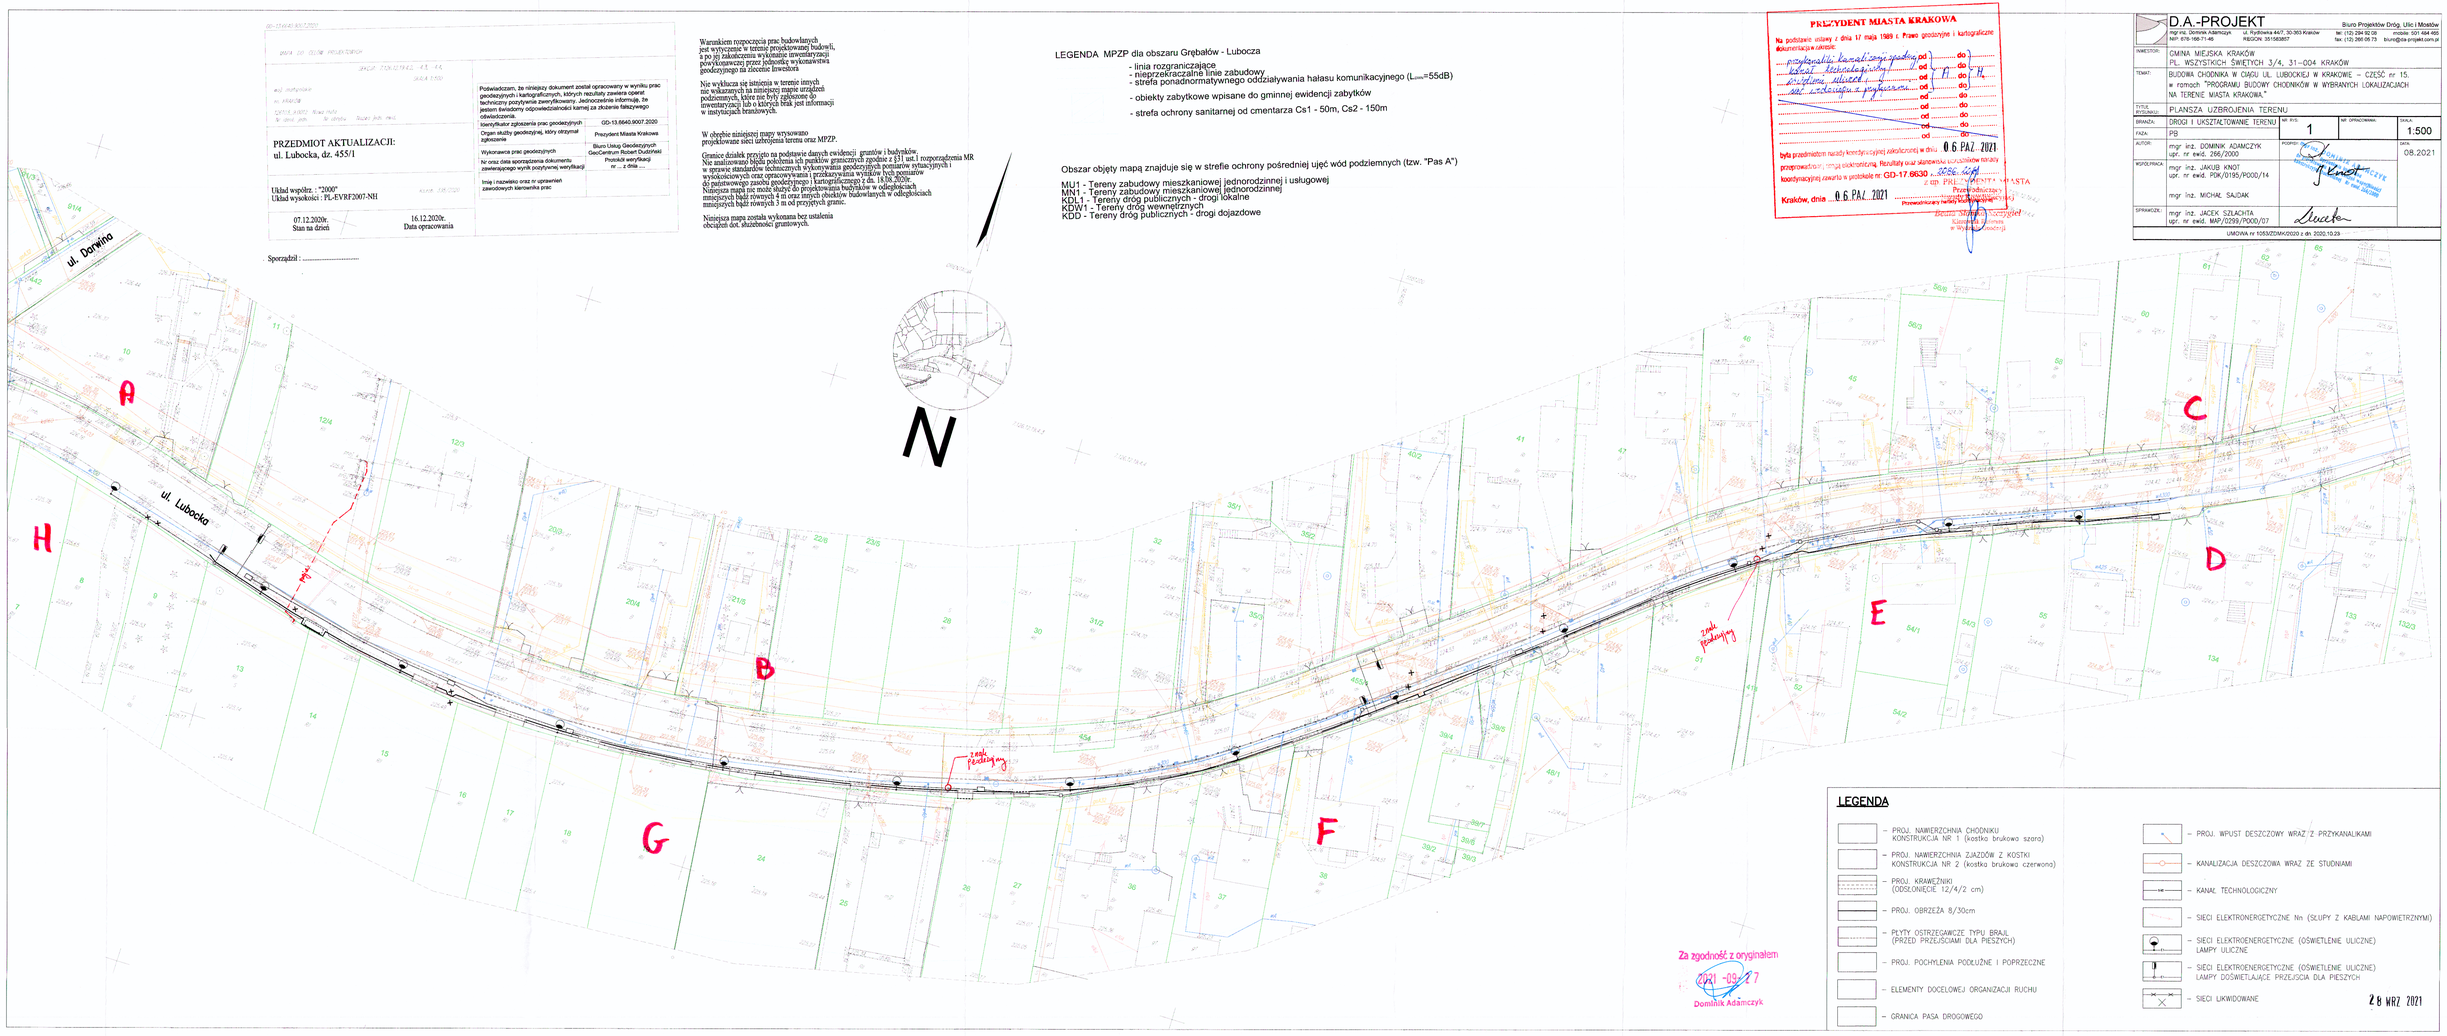

PRZEDMIOT AKTUALIZACJI:
ul. Lubocka, dz. 455/1

Układ współrz. : "2000"
Układ wysokości : PL-EVRF2007-NH

07.12.2020r.
Stan na dzień

16.12.2020r.
Data opracowania

Sporządził : .....

Podwładczam, że niniejszy dokument został opracowany w wyniku prac geodezyjnych i kartograficznych, których rezultaty zawiera operat techniczny pozytywnie zweryfikowany. Jednocześnie informuję, że jestem świadomy odpowiedzialności karnej za złożenie fałszywego oświadczenia.

Identyfikator zgłoszenia prac geodezyjnych	GD-13.6640.9007.2020
Organ służby geodezyjnej, który otrzymał zgłoszenie	Prezydent Miasta Krakowa
Wykonawca prac geodezyjnych	Biuro Usług Geodezyjnych GeoCentrum Robert Duśliński
Nr oraz data sporządzenia dokumentu zawierającego wynik pozytywnej weryfikacji	Protokół weryfikacji nr ... z dnia ....
Imię i nazwisko oraz nr uprawnień zawodowych kierownika prac	

Warunkiem rozpoczęcia prac budowlanych jest wytyczenie w terenie projektowanej budowli, a po jej zakończeniu wykonanie inwentaryzacji powykonawczej przez jednostkę wykonawstwa geodezyjnego na zlecenie Inwestora.

Nie wyklucza się istnienia w terenie innych nie wskazanych na niniejszej mapie urządzeń podziemnych, które nie były zgłoszone do inwentaryzacji lub o których brak jest informacji w instytucjach branżowych.

W obrębie niniejszej mapy wyrysowano projektowane sieci uzbrojenia terenu oraz MPZP.

Granice działek przyjęto na podstawie danych ewidencji gruntów i budynków.
Nie analizowano błędu położenia ich punktów granicznych zgodnie z §31 ust.1 rozporządzenia MR w sprawie standardów technicznych wykonywania geodezyjnych pomiarów sytuacyjnych i wysokościowych oraz opracowywania i przekazywania wyników tych pomiarów do państwowego zasobu geodezyjnego i kartograficznego z dn. 18.08.2020r.
Niniejsza mapa nie może służyć do projektowania budynków w odległościach mniejszych bądź równych 4 m oraz innych obiektów budowlanych w odległościach mniejszych bądź równych 3 m od przyjętych granic.

Niniejsza mapa została wykonana bez ustalenia obciążeń dot. służebności gruntowych.

LEGENDA MPZP dla obszaru Grębałów - Lubocza

- linia rozgraniczająca
- nieprzekraczalne linie zabudowy
- strefa ponadnormatywnego oddziaływania hałasu komunikacyjnego (L_{DWN}=55dB)
- obiekty zabytkowe wpisane do gminnej ewidencji zabytków
- strefa ochrony sanitarnej od cmentarza Cs1 - 50m, Cs2 - 150m

Obszar objęty mapą znajduje się w strefie ochrony pośredniej ujęć wód podziemnych (tzw. "Pas A")

MU1 - Tereny zabudowy mieszkaniowej jednorodzinnej i usługowej
MN1 - Tereny zabudowy mieszkaniowej jednorodzinnej
KDL1 - Tereny dróg publicznych - drogi lokalne
KDW1 - Tereny dróg wewnętrznych
KDD - Tereny dróg publicznych - drogi dojazdowe

PREZYDENT MIASTA KRAKOWA
Na podstawie ustawy z dnia 17 maja 1989 r. Prawo geodezyjne i kartograficzne
dokumentacja w zakresie:
przyłączenia kanalizacji sanitarnej od ... do ...
budynek mieszkalnego ... od ... do ...
budynek ulicach ... od ... do ...
sieci uzbrojenia z projektem ... od ... do ...
... od ... do ...
... od ... do ...
... od ... do ...
była przedmiotem naszej kontrolującej zakończonej w dniu 06 PAŹ. 2021
przeprowadzonej przez ... kontrolną. Rezultaty oraz skanowanie dokumentów tekstu
koordynacyjnej zawarto w protokole nr GD-17.6630.3626.2021
z dnia PREZYDENT MIASTA KRAKOWA
Krakow, dnia 06 PAŹ. 2021 Przewodniczący Komisji
Przewodniczący Komisji
Beata Stawiarz-Korzyniowska
Kierownik Referatu
w Wydziale Geodezji

D.A.-PROJEKT
Biuro Projektów Dróg, Ulic i Mostów
mgr inż. Dominik Adamczyk ul. Rydlówka 44/7, 30-363 Kraków tel: (12) 294 92 08 mobile: 501 484 466
NIP: 676-166-71-46 REGON: 351583857 fax: (12) 266 05 73 biuro@da-projekt.com.pl

INWESTOR: GMINA MIEJSKA KRAKÓW
PL. WSZYSTKICH ŚWIĘTYCH 3/4, 31-004 KRAKÓW

TEMAT: BUDOWA CHODNIKA W CIĄGU UL. LUBOCKIEJ W KRAKOWIE – CZĘŚĆ nr 15.
w ramach "PROGRAMU BUDOWY CHODNIKÓW W WYBRANYCH LOKALIZACJACH NA TERENIE MIASTA KRAKOWA."

TYTUŁ RYSUNKU: PLANSZA UZBROJENIA TERENU

BRANŻA: DROGI I UKSZTAŁTOWANIE TERENU | NR. RYS. 1 | NR. OPRACOWANIA: | SKALA 1:500

FAZA: PB

AUTOR: mgr inż. DOMINIK ADAMCZYK upr. nr ewid. 266/2000

WSPÓŁPRACA: mgr inż. JAKUB KNOT upr. nr ewid. PDK/0195/POOD/14
mgr inż. MICHAŁ SAJDAK

SPRAWDZIŁ: mgr inż. JACEK SZLACHTA upr. nr ewid. MAP/0299/POOD/07

PODPIS: ... DATA: 08.2021

UMOWA nr 1053/ZDMK/2020 z dn. 2020.10.29

LEGENDA

- PROJ. NAWIERZCHNIA CHODNIKU KONSTRUKCJA NR 1 (kostka brukowa szara)
- PROJ. NAWIERZCHNIA ZJAZDÓW Z KOSTKI KONSTRUKCJA NR 2 (kostka brukowa czerwona)
- PROJ. KRAWĘŻNIKI (ODSŁONIĘCIE 12/4/2 cm)
- PROJ. OBRZEŻA 8/30cm
- PŁYTY OSTRZEGAWCZE TYPU BRAJL (PRZED PRZEJŚCIAMI DLA PIESZYCH)
- PROJ. POCHYLENIA PODŁUŻNE I POPRZECZNE
- ELEMENTY DOCELOWEJ ORGANIZACJI RUCHU
- GRANICA PASA DROGOWEGO
- PROJ. WPUST DESZCZOWY WRAZ Z PRZYKANALIKAMI
- KANALIZACJA DESZCZOWA WRAZ ZE STUDNIAMI
- KANAŁ TECHNOLOGICZNY
- SIECI ELEKTRONERGETYCZNE Nn (SŁUPY Z KABLAMI NAPOWIETRZNYMI)
- SIECI ELEKTROENERGETYCZNE (OŚWIETLENIE ULICZNE) LAMPY ULICZNE
- SIECI ELEKTROENERGETYCZNE (OŚWIETLENIE ULICZNE) LAMPY OŚWIETLAJĄCE PRZEJŚCIA DLA PIESZYCH
- SIECI LIKWIDOWANE

Za zgodność z oryginałem
2021-09-27
Dominik Adamczyk

28 WRZ 2021